


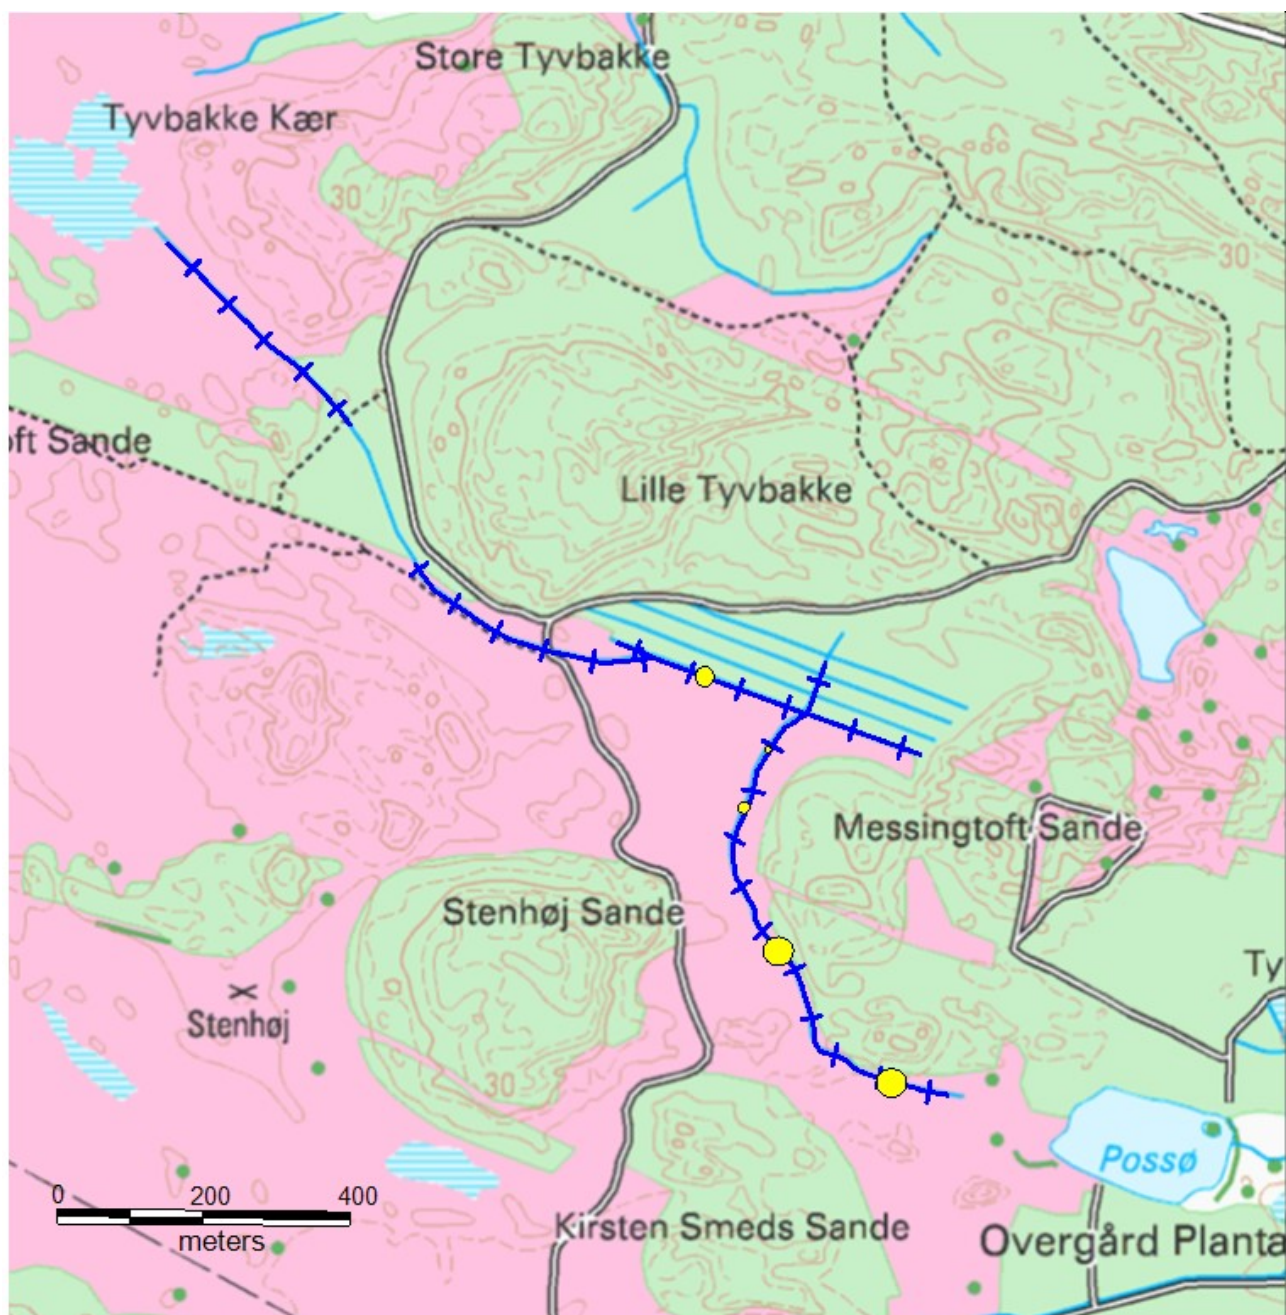

Kort viser som udført.

Blå tilkastede grøfter i alt 1940 lbm.

Gul: Paddeskrab (endnu ikke opmålt).